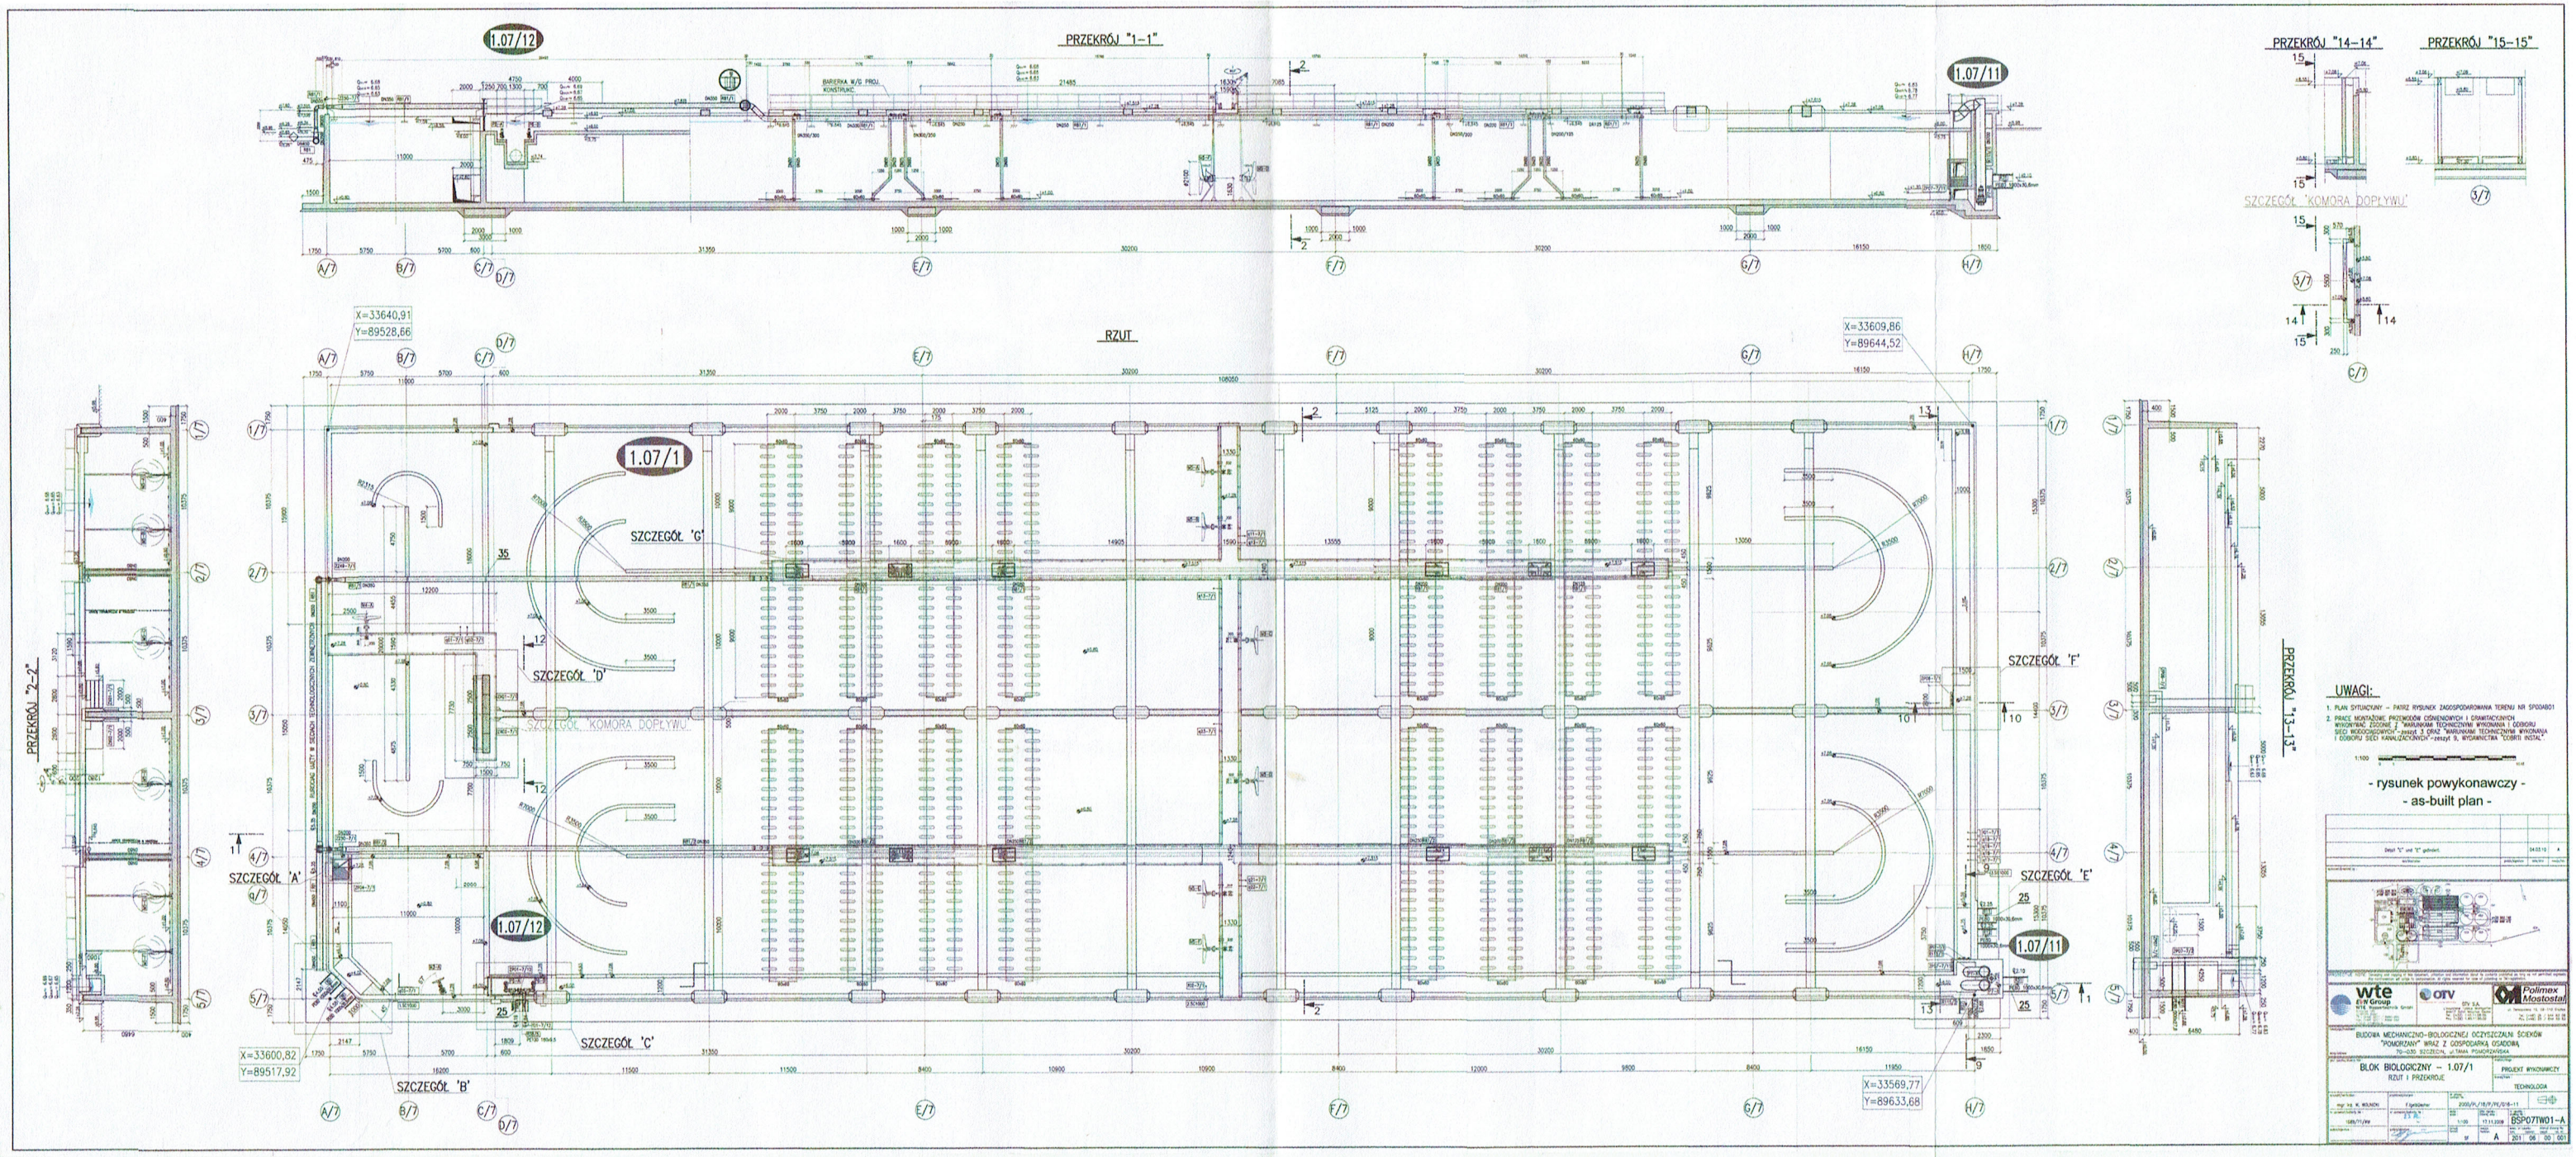
PRZEKRÓJ "1-1"
PRZEKRÓJ "14-14"
PRZEKRÓJ "15-15"
SZCZEGÓŁ "KOMORA DOPŁYWU"
RZUT
PRZEKRÓJ "2-2"
PRZEKRÓJ "13-13"
SZCZEGÓŁ 'A'
SZCZEGÓŁ 'B'
SZCZEGÓŁ 'C'
SZCZEGÓŁ 'D'
SZCZEGÓŁ 'E'
SZCZEGÓŁ 'F'
SZCZEGÓŁ 'G'
SZCZEGÓŁ "KOMORA DOPŁYWU"
X=33640,91
Y=89528,66
X=33609,86
Y=89644,52
X=33600,82
Y=89517,92
X=33569,77
Y=89633,68
1.07/1
1.07/11
1.07/12
UWAGI:
1. PLAN SYTUACYJNY – PATRZ RYSUNEK ZAGOSPODAROWANIA TERENU NR SP00A001
2. PRACE MONTAŻOWE PRZEWODÓW CIŚNIENIOWYCH I GRAWITACYJNYCH WYKONYWAĆ ZGODNIE Z WARUNKAMI TECHNICZNYMI WYKONANIA I ODBIORU SIECI WODOCIĄGOWYCH –zeszyt 3 ORAZ "WARUNKAMI TECHNICZNYMI WYKONANIA I ODBIORU SIECI KANALIZACYJNYCH –zeszyt 5, WYDAWNICTWA "COBRTI INSTAL".
1:100
- rysunek powykonawczy -
- as-built plan -
wte
ETW Group
Wasserreinigungstechnik GmbH
otv
OTV S.A.
Polimex Mostostal
BUDOWA MECHANICZNO-BIOLOGICZNEJ OCZYSZCZALNI ŚCIEKÓW "POMORZANY" WRAZ Z GOSPODARKĄ OSADOWĄ
70-030 SZCZECIN, ul. TAMKA POMORZAŃSKA
BLOK BIOLOGICZNY – 1.07/1
RZUT I PRZEKROJE
PROJEKT WYKONAWCZY
TECHNOLOGIA
mgr inż. M. WOJNICKI
1:100
13.11.2009
BSP07TW01-A
A
2011 06 00 001

RYS. NR 1